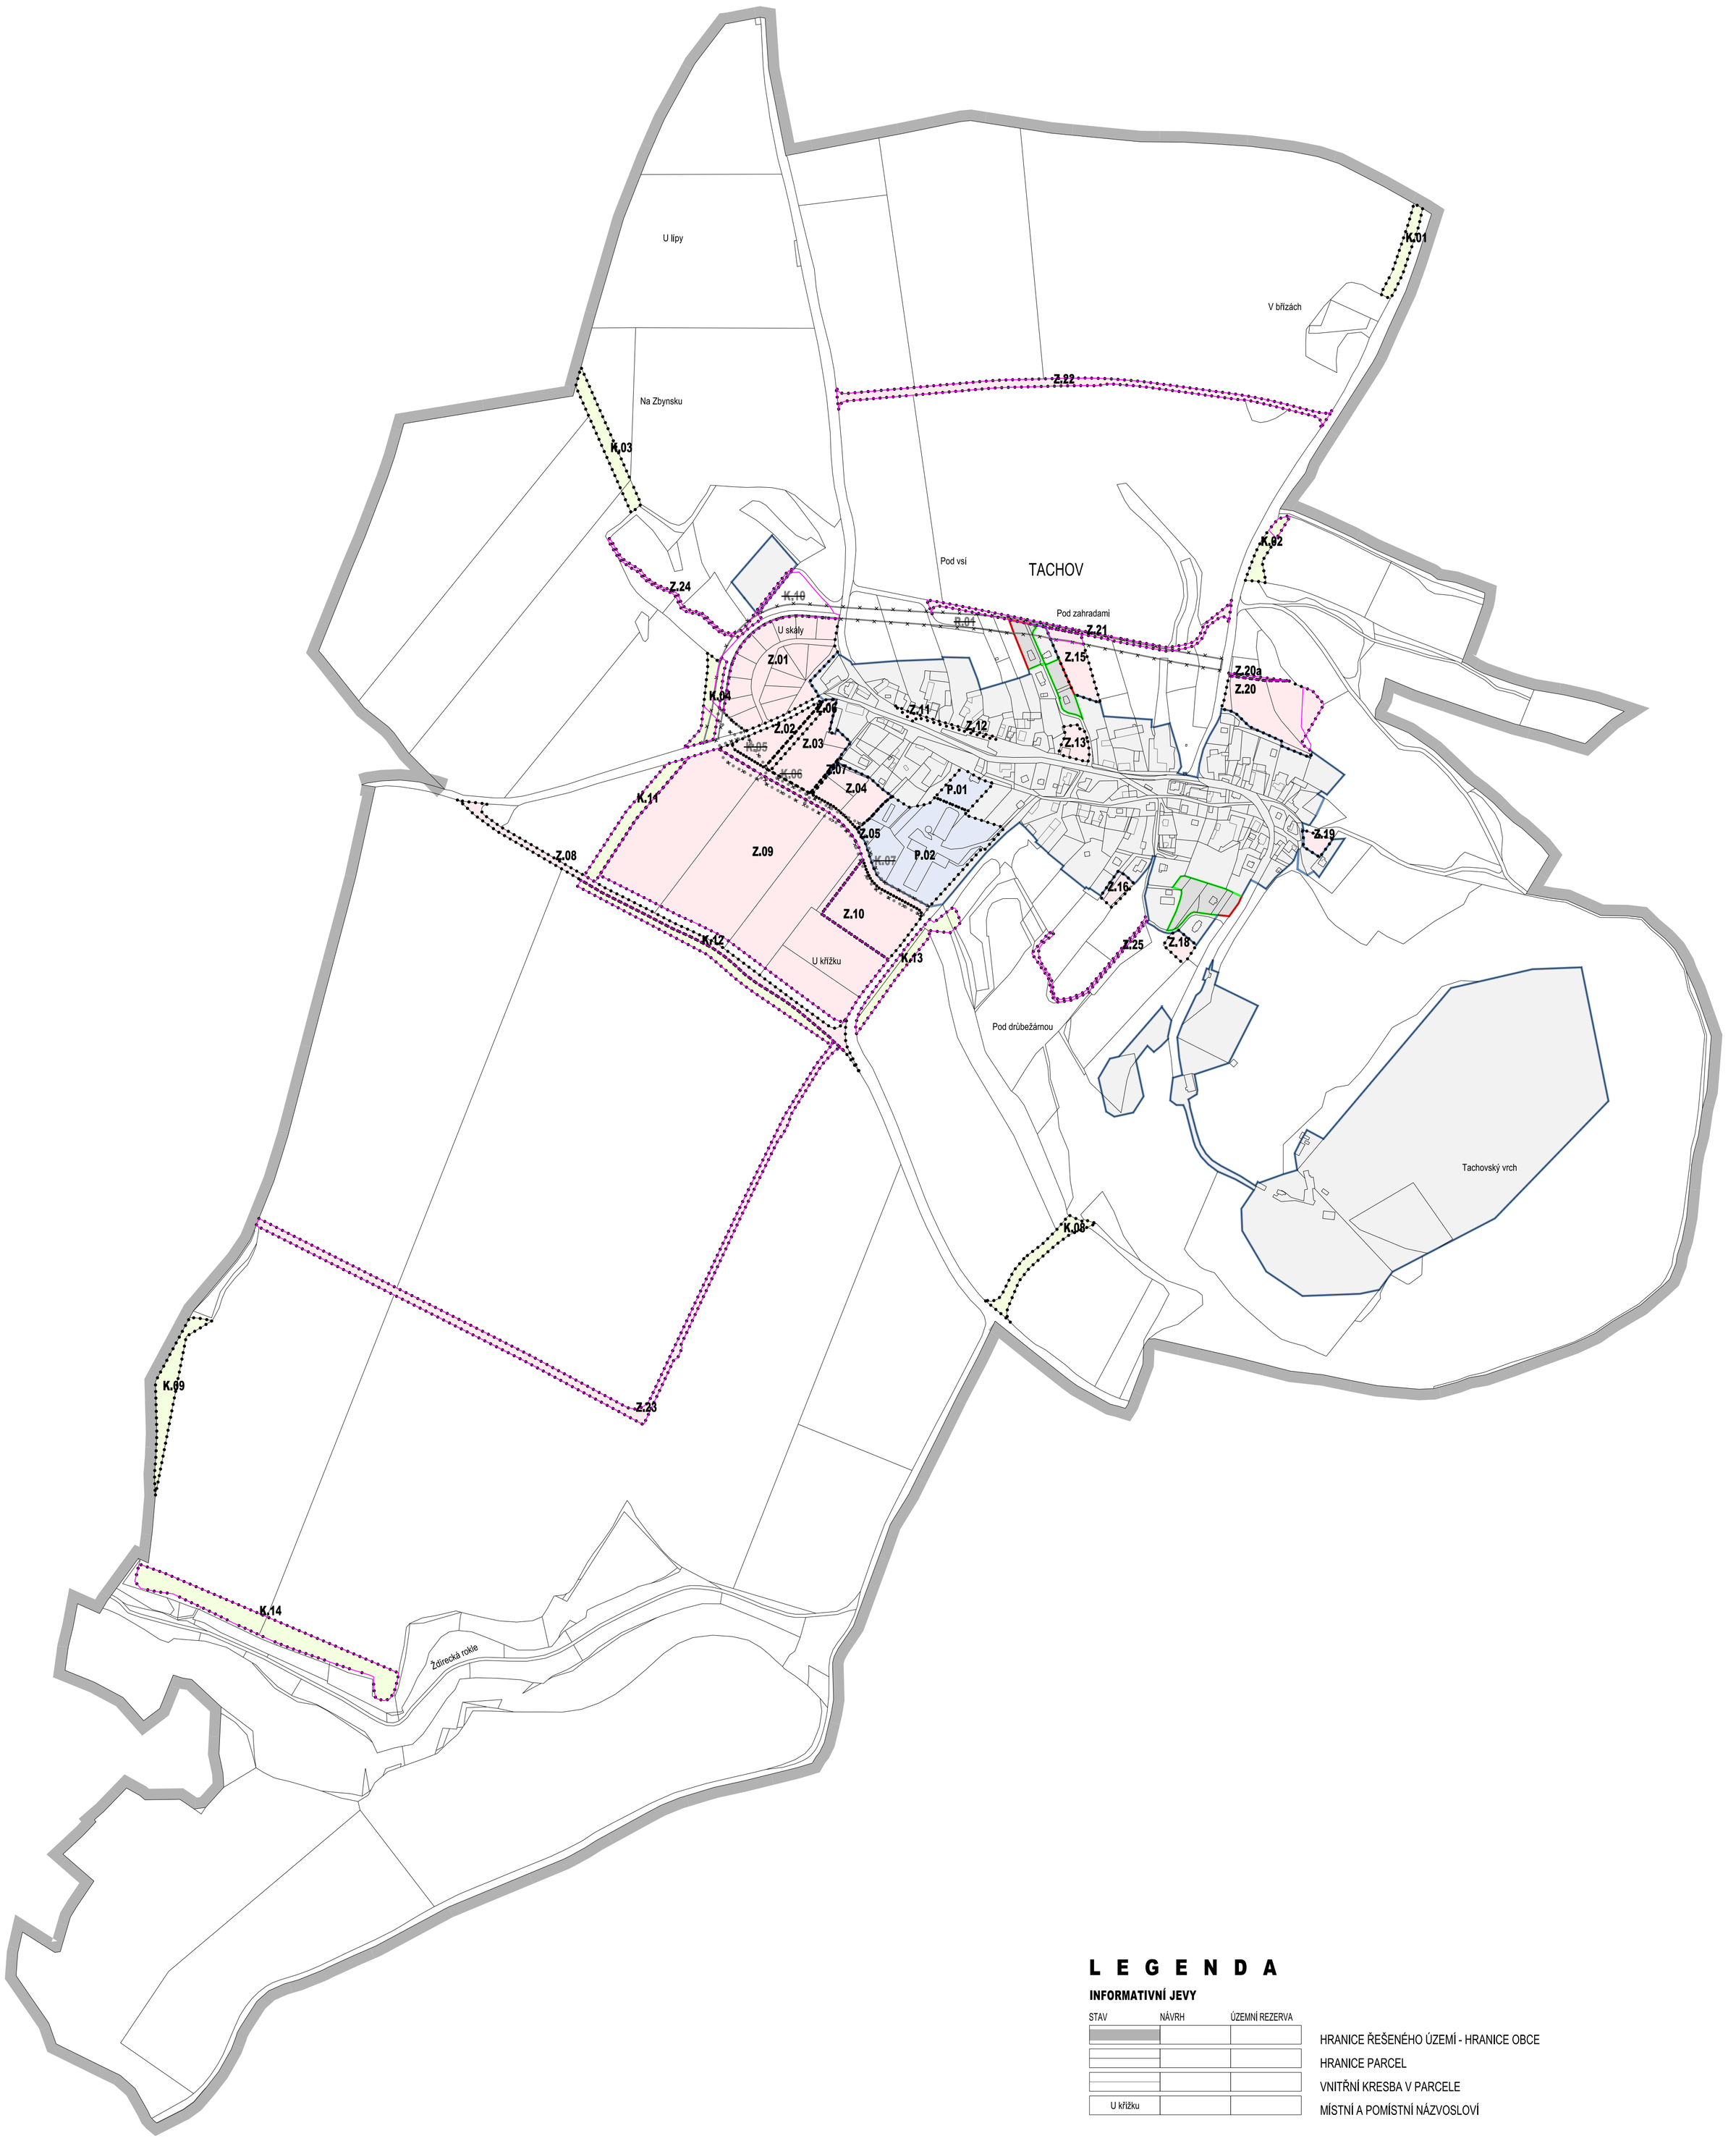

L E G E N D A

INFORMATIVNÍ JEVY

STAV	NÁVRH	ÚZEMNÍ REZERVA	
			HRANICE ŘEŠENÉHO ÚZEMÍ - HRANICE OBCE
			HRANICE PARCEL
			VNITŘNÍ KRESBA V PARCELE
U křížku			MÍSTNÍ A POMÍSTNÍ NÁZVOSLOVÍ

ZMĚNA Č.1 ÚP TACHOV BYLA SPOLUFINACOVÁNA Z PROSTŘEDKŮ STÁTNÍHO ROZPOČTU ČR, Z PROGRAMU MINISTERSTVA MÍSTNÍHO ROZVOJE ČR

TACHOV

NÁZEV DÍLA

ÚZEMNÍ PLÁN - ZMĚNA Č.1

NÁZEV ČÁSTI DÍLA

VÝKRES ZÁKLADNÍHO ČLENĚNÍ ÚZEMÍ

OZNAČENÍ ČÁSTI DÍLA	Č.ZAKÁZKY ZHOTOVITELE	ZHOTOVITEL	AUTORIZACE	OBJEDNATEL	SEVERKA
1	019/2022 OBJEDNATELE 000/0000 DATUM 04/2024 MĚŘÍTKO 1:5000	SAUL SDRUŽENÍ ARCHITEKTŮ URBANISTŮ LIBEREC VEDOUCÍ PROJEKTANT ING.ARCH.J.PLAŠIL ZODPOVĚDNÝ PROJEKTANT ING. O.LUBOJACKÝ		OBEC TACHOV TACHOV 34 472 01 DOKSY POŘIZOVATEL SÚ, ÚSEK ÚÚP ČESKÁ LÍPA	

Mapový podklad je určen a upraven pouze pro potřeby územního plánu

L E G E N D A

SCHVALOVANÉ JEVY VE ZMĚNĚ Č.1

STAV	NÁVRH	ÚZEMNÍ REZERVA	
			ZASTAVĚNÉ ÚZEMÍ - AKTUALIZOVANÉ K 30.3. 2023
			ZASTAVĚNÉ ÚZEMÍ - HRANICE KE ZRUŠENÍ
	Z.20a		ZASTAVITELNÉ PLOCHY - NOVĚ VYMEZENÉ, UPRAVENÉ VYMEZENÍ
	~~K.05~~		PLOCHY ZMĚN V KRAJINĚ - KE ZRUŠENÍ
	K.11		PLOCHY ZMĚN V KRAJINĚ - NOVĚ VYMEZENÉ, UPRAVENÉ VYMEZENÍ
		~~R.01~~	ÚZEMNÍ REZERVY - KE ZRUŠENÍ

L E G E N D A

SCHVALOVANÉ JEVY

STAV	NÁVRH	ÚZEMNÍ REZERVA	
			ZASTAVĚNÉ ÚZEMÍ - VYMEZENÉ K 30.10. 2013
	Z.01		ZASTAVITELNÉ PLOCHY
	P.01		PLOCHY PŘESTAVBY
	K.01		PLOCHY ZMĚN V KRAJINĚ