VYBRANÉ LIMITY VYUŽITÍ ÚZEMÍ

STAV

DOPRAVNÍ INFRASTRUKTURA
OCHRANNÉ PÁSMO SILNIC III.TŘÍDY

VODNÍ HOSPODÁŘSTVÍ
OCHRANNÉ PÁSMO VODNÍHO ZDROJE II. STUPNĚ

ENERGETIKA, SPOJE
OCHRANNÉ PÁSMO ELEKTRICKÉHO VEDENÍ VN, TRAFOSTANIC
RADIORELÉOVÉ TRASY

KULTURNÍ HODNOTY A PAMÁTKOVÁ PÉČE
12570/5-5450 NEMOVITÉ KULTURNÍ PAMÁTKY
02-44-05/5 ÚZEMÍ S ARCHEOLOGICKÝMI NÁLEZY (ÚAN I)

GEOLOGIE, NEROSTNÉ SUROVINY
CHRÁNĚNÉ LOŽISKOVÉ ÚZEMÍ
DOBÝVACÍ PROSTOR
VÝHRADNÍ LOŽISKO NEROSTNÝCH SUROVIN
OCHRANNÉ PÁSMO LOMU TACHOV

PŮDNÍ FOND
ZEMĚDĚLSKÉ POZEMKY ZAŘAZENÉ DO I. A II. TŘÍDY OCHRANY ZPF
VZDÁLENOST 30 m OD OKRAJE LESA

OCHRANA PŘÍRODY A KRAJINY
PAMÁTNÝ STROM
HRANICE CHKO KOKOŘÍNSKO-MÁCHŮV KRAJ
HRANICE ZÓN ODSTUPŇOVANÉ OCHRANY CHKO KOKOŘÍNSKO-MÁCHŮV KRAJ

CELÉ SPRÁVNÍ ÚZEMÍ OBCE JE ZÁJMOVÝM ÚZEMÍM MO ČR
Z HLEDISKA POVOLOVÁNÍ VYJMENOVANÝCH DRUHŮ STAVEB.

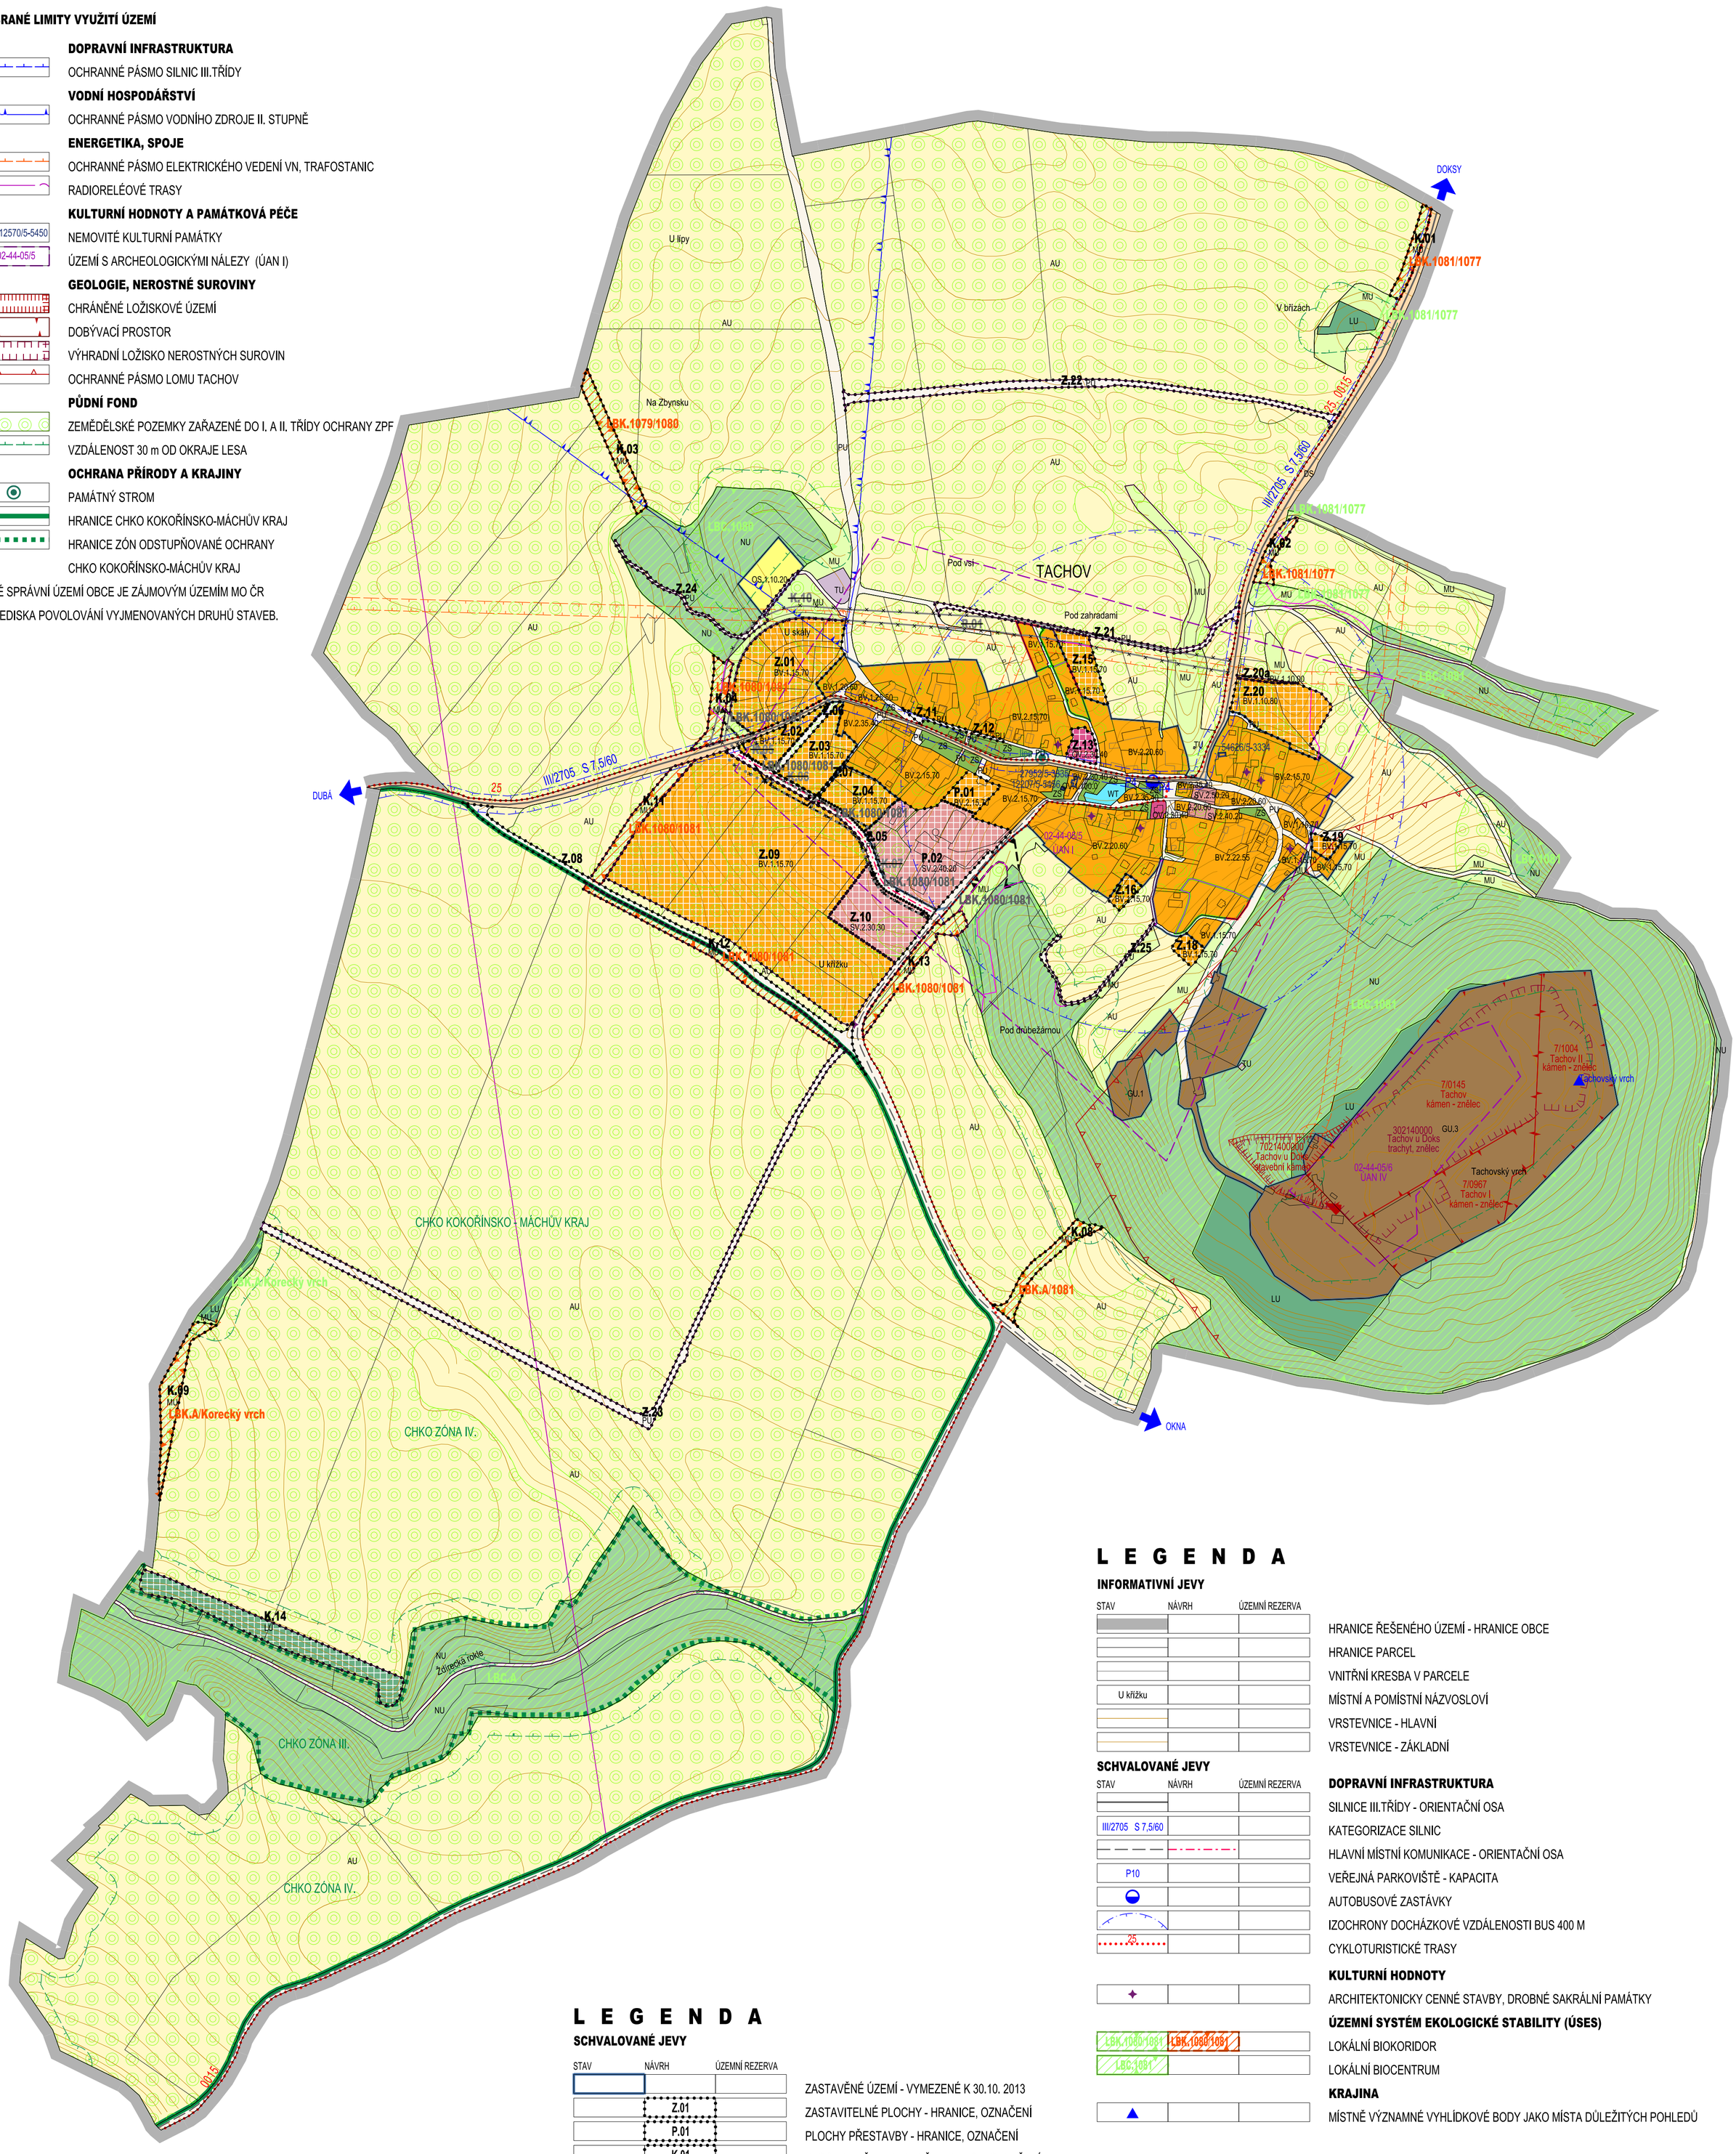

L E G E N D A

INFORMATIVNÍ JEVY

STAV | NÁVRH | ÚZEMNÍ REZERVA

- HRANICE ŘEŠENÉHO ÚZEMÍ - HRANICE OBCE
- HRANICE PARCEL
- VNITŘNÍ KRESBA V PARCELE
- U křížku — MÍSTNÍ A POMÍSTNÍ NÁZVOSLOVÍ
- VRSTEVNICE - HLAVNÍ
- VRSTEVNICE - ZÁKLADNÍ

SCHVALOVANÉ JEVY

STAV | NÁVRH | ÚZEMNÍ REZERVA

DOPRAVNÍ INFRASTRUKTURA
- SILNICE III.TŘÍDY - ORIENTAČNÍ OSA
- III/2705 S 7,5/60 — KATEGORIZACE SILNIC
- HLAVNÍ MÍSTNÍ KOMUNIKACE - ORIENTAČNÍ OSA
- P10 — VEŘEJNÁ PARKOVIŠTĚ - KAPACITA
- AUTOBUSOVÉ ZASTÁVKY
- IZOCHRONY DOCHÁZKOVÉ VZDÁLENOSTI BUS 400 M
- 25 — CYKLOTURISTICKÉ TRASY

KULTURNÍ HODNOTY
- ARCHITEKTONICKY CENNÉ STAVBY, DROBNÉ SAKRÁLNÍ PAMÁTKY

ÚZEMNÍ SYSTÉM EKOLOGICKÉ STABILITY (ÚSES)
- LBK.1080/1081 — LOKÁLNÍ BIOKORIDOR
- LBC.1081 — LOKÁLNÍ BIOCENTRUM

KRAJINA
- MÍSTNĚ VÝZNAMNÉ VYHLÍDKOVÉ BODY JAKO MÍSTA DŮLEŽITÝCH POHLEDŮ

L E G E N D A

SCHVALOVANÉ JEVY

STAV | NÁVRH | ÚZEMNÍ REZERVA

- ZASTAVĚNÉ ÚZEMÍ - VYMEZENÉ K 30.10. 2013
- Z.01 — ZASTAVITELNÉ PLOCHY - HRANICE, OZNAČENÍ
- P.01 — PLOCHY PŘESTAVBY - HRANICE, OZNAČENÍ
- K.01 — PLOCHY ZMĚN V KRAJINĚ - HRANICE, OZNAČENÍ

STABILIZOVANÉ PLOCHY / STAV | PLOCHY ZMĚN / NÁVRH | ÚZEMNÍ REZERVA

PLOCHY S ROZDÍLNÝM ZPŮSOBEM VYUŽITÍ

BV.1.15.70 | BV.1.15.70 — PLOCHY S ROZDÍLNÝM ZPŮSOBEM VYUŽITÍ - HRANICE, REGUL. KÓD (TYP PLOCHY.VÝŠKA.Kn.Kz)

BV	BYDLENÍ VENKOVSKÉ
SV	SMÍŠENÉ OBYTNÉ VENKOVSKÉ
OV	OBČANSKÉ VYBAVENÍ VEŘEJNÉ
OS	OBČANSKÉ VYBAVENÍ - SPORT
PU	VEŘEJNÁ PROSTRANSTVÍ VŠEOBECNÁ
DS	DOPRAVA SILNIČNÍ
TU	TECHNICKÁ INFRASTRUKTURA VŠEOBECNÁ
GU	TĚŽBA NEROSTŮ VŠEOBECNÁ
WT	VODNÍ A VODNÍCH TOKŮ
AU	ZEMĚDĚLSKÉ VŠEOBECNÉ
LU	LESNÍ VŠEOBECNÉ
NU	PŘÍRODNÍ VŠEOBECNÉ
MU	SMÍŠENÉ NEZASTAVĚNÉHO ÚZEMÍ VŠEOBECNÉ
ZS	ZELEŇ SÍDELNÍ OSTATNÍ

L E G E N D A

SCHVALOVANÉ JEVY VE ZMĚNĚ Č.1

STAV | NÁVRH | ÚZEMNÍ REZERVA

- ZASTAVĚNÉ ÚZEMÍ - AKTUALIZOVANÉ K 30.3.2023
- ZASTAVĚNÉ ÚZEMÍ - HRANICE KE ZRUŠENÍ
- PLOCHY STABILIZOVANÉ - NOVĚ VYMEZENÉ
- Z.20a — ZASTAVITELNÉ PLOCHY - NOVĚ VYMEZENÉ, UPRAVENÉ VYMEZENÍ
- ~~K.05~~ — PLOCHY ZMĚN V KRAJINĚ - KE ZRUŠENÍ
- K.11 — PLOCHY ZMĚN V KRAJINĚ - NOVĚ VYMEZENÉ, UPRAVENÉ VYMEZENÍ
- ~~R.01~~ — ÚZEMNÍ REZERVY - KE ZRUŠENÍ
- LBK.1080/1081 — LOKÁLNÍ BIOKORIDOR - KE ZRUŠENÍ
- LBK.1080/1081 — LOKÁLNÍ BIOKORIDOR - UPRAVENÉ, NOVÉ VYMEZENÍ
- LBC.1081 — LOKÁLNÍ BIOCENTRUM - UPRAVENÉ VYMEZENÍ

ZMĚNA Č.1 ÚP TACHOV BYLA SPOLUFINACOVÁNA Z PROSTŘEDKŮ STÁTNÍHO ROZPOČTU ČR, Z PROGRAMU MINISTERSTVA MÍSTNÍHO ROZVOJE ČR

TACHOV

NÁZEV DÍLA

ÚZEMNÍ PLÁN - ZMĚNA Č.1 ODŮVODNĚNÍ

NÁZEV ČÁSTI DÍLA

KOORDINAČNÍ VÝKRES

OZNAČENÍ Č.ZAKÁZKY ČÁSTI DÍLA: 5	ZHOTOVITEL: SAUL, SDRUŽENÍ ARCHITEKTŮ URBANISTŮ LIBEREC	AUTORIZACE	OBJEDNATEL: OBEC TACHOV, TACHOV 34, 472 01 DOKSY
ZHOTOVITELE: 019/2022	VEDOUCÍ PROJEKTANT: ING.ARCH.J.PLAŠIL		POŘIZOVATEL: SÚ, ÚSEK ÚÚP ČESKÁ LÍPA
OBJEDNATELE: 000/0000	ZODPOVĚDNÝ PROJEKTANT: ING. O.LUBOJACKÝ		
DATUM: 04/2024			
MĚŘÍTKO: 1:5000			

SEVERKA

Mapový podklad je určen a upraven pouze pro potřeby územního plánu